

FÖRESKRIFTER

- ALLA MÅTT I MM OM INGET ANNAT ANGES

DENNA RITNING TILLHÖR MÅLARVILLAN AB

BET	ANT	ÄNDRINGEN AVSER	DATUM	SIGN




RELATIONSHANDLING



UPPDRAG NR/RITN. NR	RI/T/KONSTR. AV	HANDLÄGGARE
test	HF	
DATUM	ANSVARIG	
2015-06-09		

Plan vån. 1 / Sektion

SKALA	NUMMER	BET
1:100	A-40-1-001	

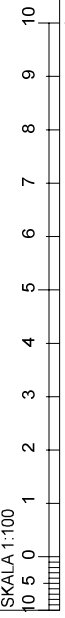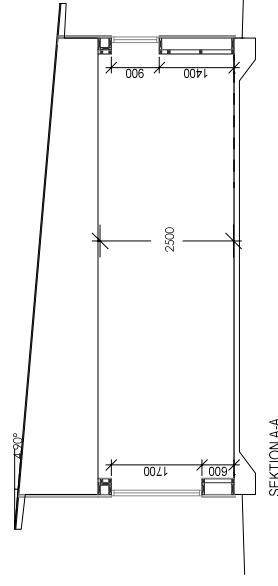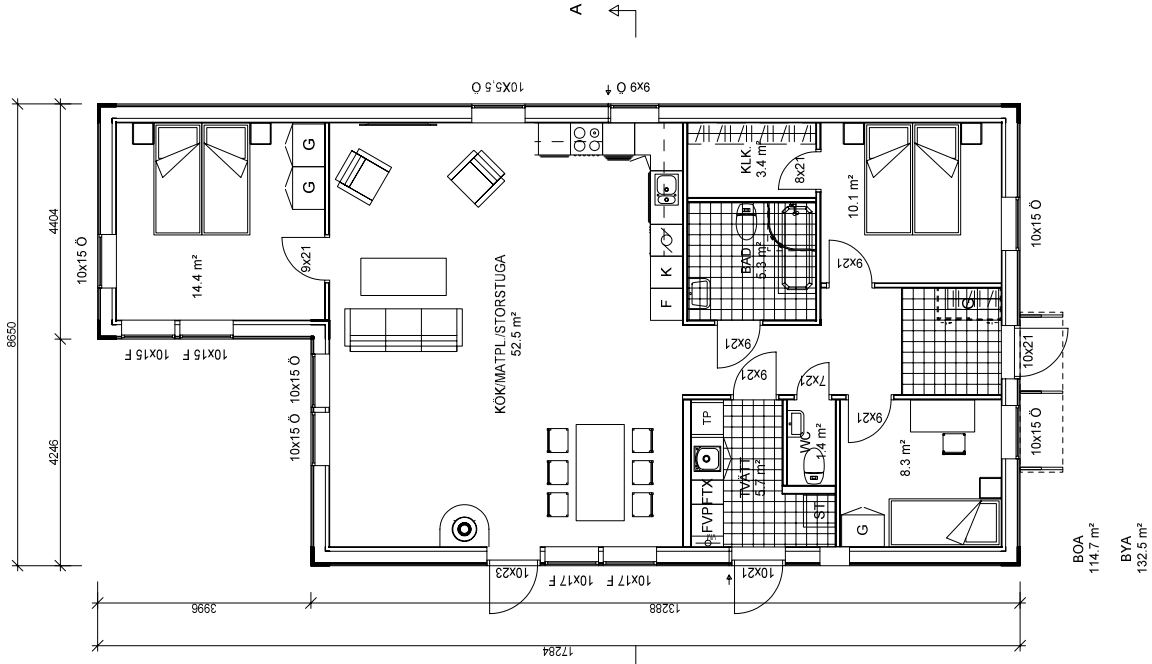

FÖRESKRIFTER

- ALLA MÅTT I MM OM INGET ANNAT ANGES

DENNA RITNING TILLHÖR MÅLARVILLAN AB

BET	ANT	ÄNDRINGEN AVSER	DATUM	SIGN
-----	-----	-----------------	-------	------

RELATIONSHANDLING



UPPDRAG NR/RITN. NR RIT/KONSTR. AV HANDLÄGGARE

test HF

DATUM ANSVARIG

2015-06-09

Fasad


SKALA

1:100

NUMMER

A-40-1-003

BET

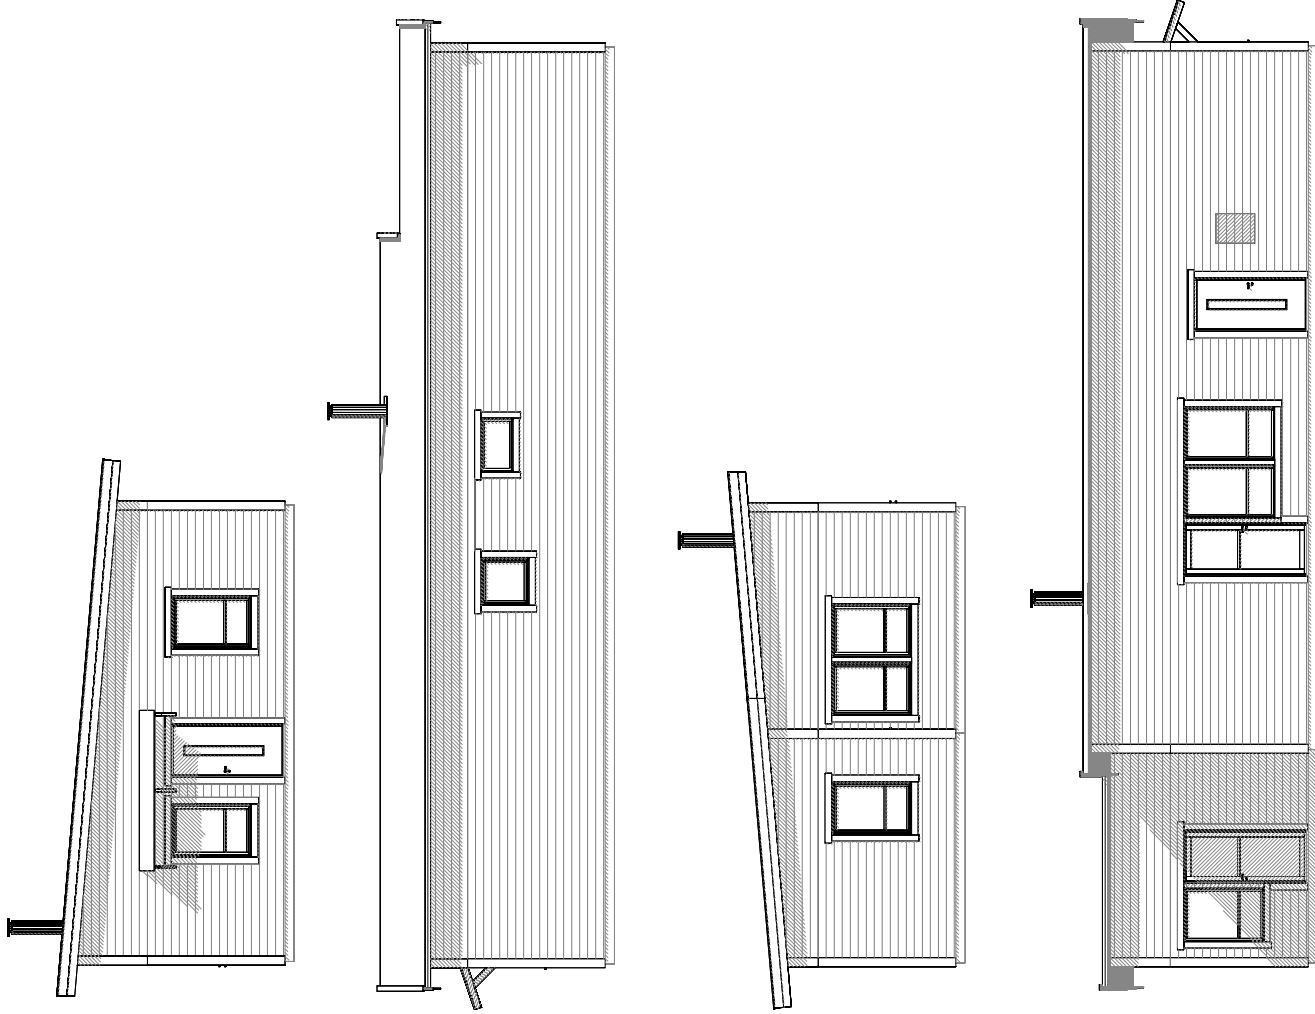

SKALA 1:100

10 5 0

10

9

8

7

6

5

4

3

2

1