

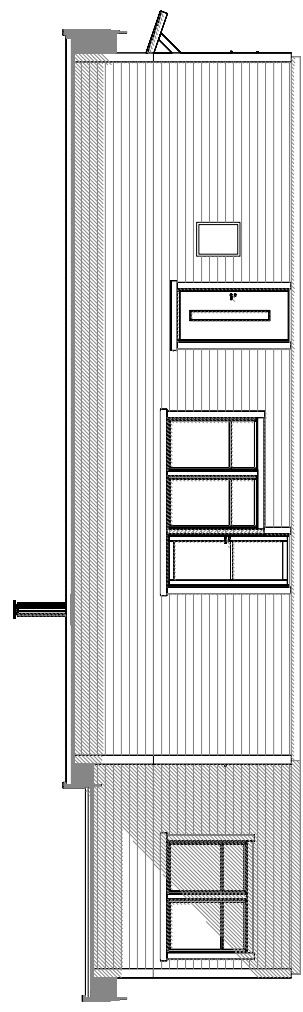


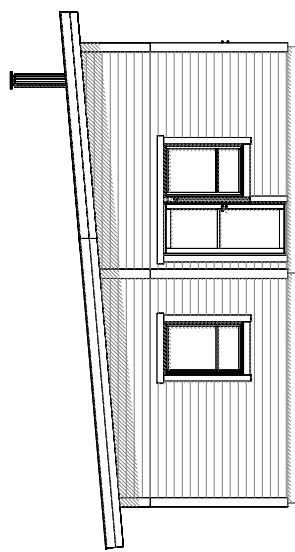


**FÖRESKRIFTER**

- ALLA MÅTT I MM OM INGET ANNAT ANGES

DENNA RITNING TILLHÖR MÅLARVILLAN AB

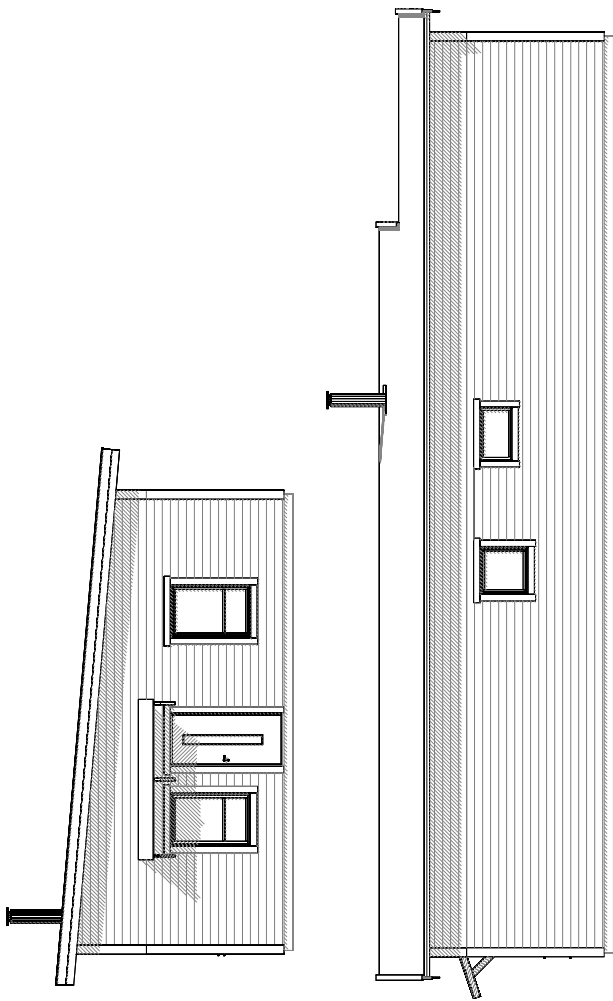

SKALA 1:100

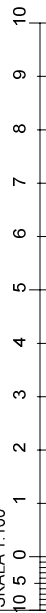

| BET | ANT | ÄNDRINGEN AVSER | DATUM | SIGN |
|-----|-----|-----------------|-------|------|
|-----|-----|-----------------|-------|------|

**RELATIONSHANDLING**



|                     |                 |             |
|---------------------|-----------------|-------------|
| UPPDRAG NR/RITN. NR | RI/T/KONSTR. AV | HANDLÄGGARE |
| test                | HF              |             |
| DATUM               | ANSVARIG        |             |
| 2015-06-09          |                 |             |

Fasad

SKALA

1:100

NUMMER

A-40-1-003

BET